



LOKAL 14/2

PARTER

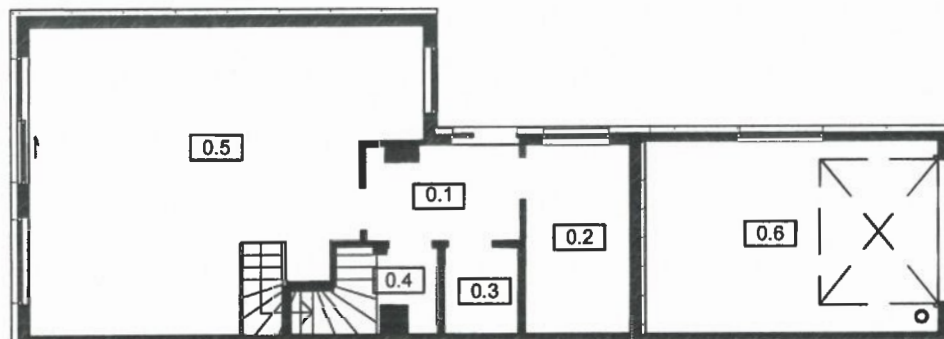


PIĘTRO

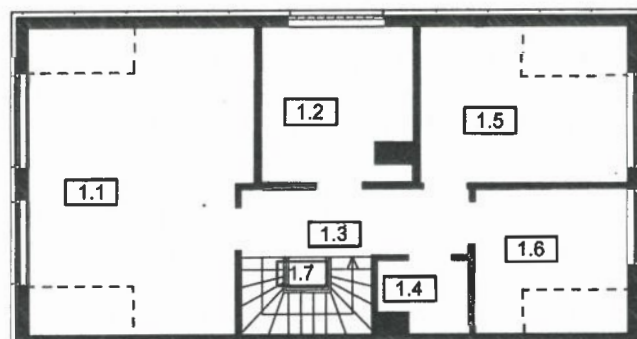

nazwa pomieszczenia	powierzchnia [m ²]
0.1 Wiatrołap	6.03
0.2 Pokój	8.53
0.3 WC	2.73
0.4 Pom. gospodarcze	3.27
0.5 Salon z jadalnią + a. kuch.	43.94
0.6 Garaż	24.05
1.1 Pokój 1	28.03
1.2 Łazienka	9.93
1.3 Korytarz	6.47
1.4 Garderoba	2.48
1.5 Pokój 2	13.69
1.6 Pokój 3	9.19
1.7 Schody wewnętrzne	4.36

SZKIC SYTUACYJNY DZ. NR 641/13, 641/15

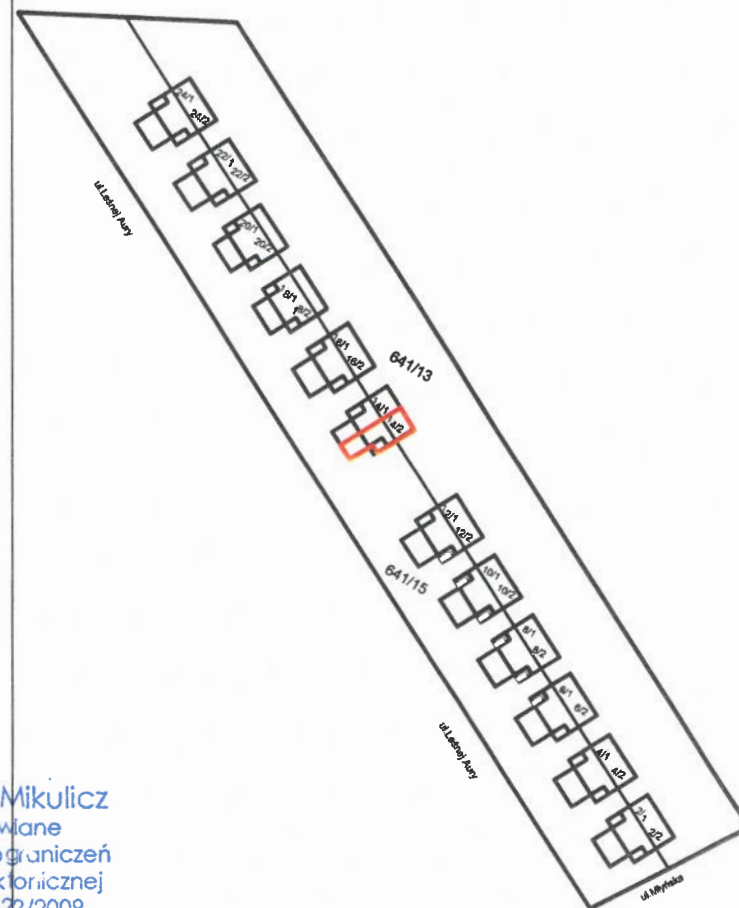

mgr inż. arch. Adam Mikulicz
Uprawnienia budowlane
do projektowania bez ograniczeń
w specjalności architektonicznej
nr WP-OIA/OCK/UpB/22/2009

mgr inż. Wojciech Skoracki
geodeta

Usługi Geodezyjno-Kartograficzne
GeoMax Wojciech Skoracki
64-000 Kościan, os. Nad Łąkami 17
tel. 512 875 373
NIP 698-172-80-39 Regon 300910454

POW. UŻYTKOWA 162,70 m²

RYSUNEK POWYKONAWCZY ARCHITEKTURA

INWESTOR: Chronos Development 4 Sp. z o. o.
ul. Hugona Kollątaja 6, 62-030 Luboń

OBIEKT: ZESPÓŁ BUDYNKÓW MIESZKALNYCH
JEDNORODZINNYCH WOLNOSTOJĄCYCH

RYS.NR

1

ADRES: KOMORNIKI, GM. KOMORNIKI,
ul. LEŚNEJ AURY 14/2, dz.nr 641/13, 641/15

TEMAT: KARTA LOKALU 14/2

DATA: 06.2025