



LOKAL 16/2

PARTER

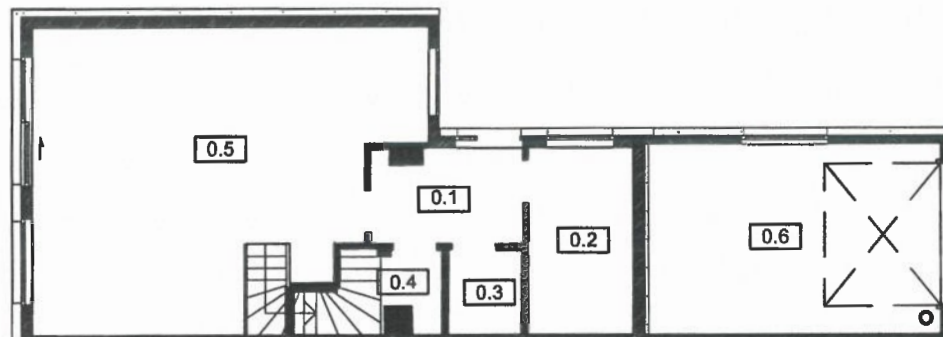


PIĘTRO

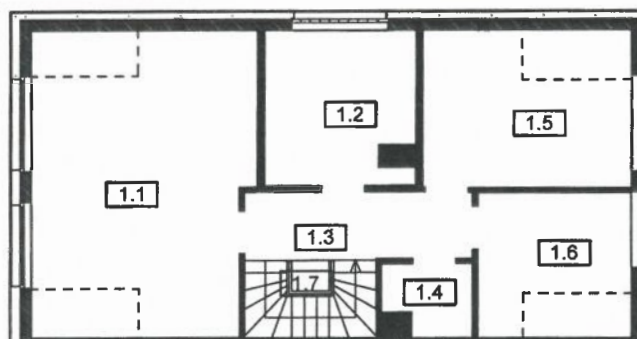

nazwa pomieszczenia	powierzchnia [m²]
0.1 Wiatrołap	6.05
0.2 Pokój	8.53
0.3 WC	2.77
0.4 Pom. gospodarcze	3.29
0.5 Salon z jadalnią + a. kuch.	43.60
0.6 Garaż	24.20
1.1 Pokój 1	28.55
1.2 Łazienka	9.89
1.3 Korytarz	6.61
1.4 Garderoba	2.60
1.5 Pokój 2	13.98
1.6 Pokój 3	9.41
1.7 Schody wewnętrzne	4.42

SZKIC SYTUACYJNY DZ. NR 641/13, 641/15

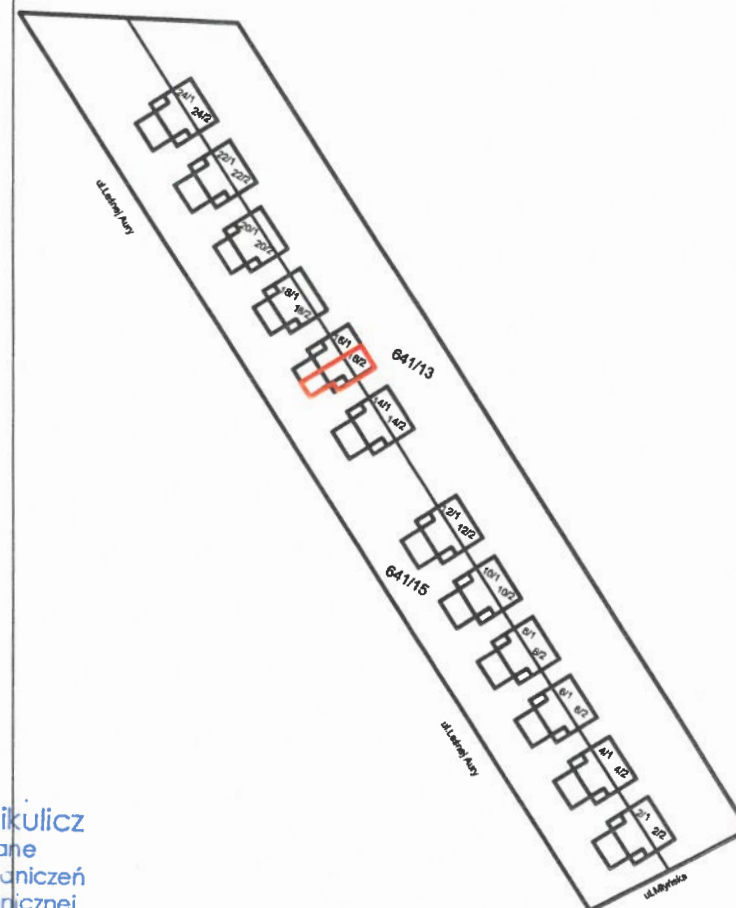

mgr inż. arch. Adam Mikulicz
Uprawnienia budowlane
do projektowania bez ograniczeń
w specjalności architektonicznej
nr WP-OIA/OKK/UpB/22/2009

mgr inż. Wojciech Skoracki
geodeta

Usługi Geodezyjno-Kartograficzne
GeoMax Wojciech Skoracki
64-000 Kościan, os. Nad Łakami 17
tel. 512 875 373
NIP 698-172-80-39 Regon 300910454

POW. UŻYTKOWA 163,90 m²

RYSUNEK POWYKONAWCZY	ARCHITEKTURA
INWESTOR: Chronos Development 4 Sp. z o. o. ul. Hugona Kołłątaja 6, 62-030 Luboń	
OBIEKT: ZESPÓŁ BUDYNKÓW MIESZKALNYCH JEDNORODZINNYCH WOLNOSTOJĄCYCH	RYS.NR 1
ADRES: KOMORNIKI, GM. KOMORNIKI, ul. LEŚNEJ AURY 16/2, dz.nr 641/13, 641/15	
TEMAT: KARTA LOKALU 16/2	DATA: 06.2025