



LOKAL 24/2

PARTER

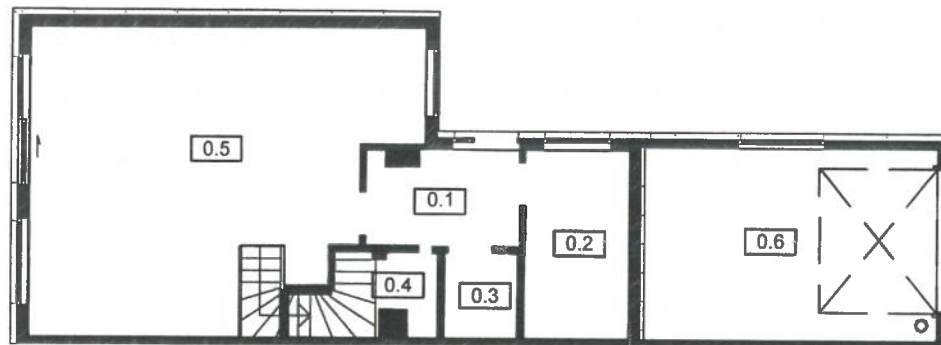

PIĘTRO

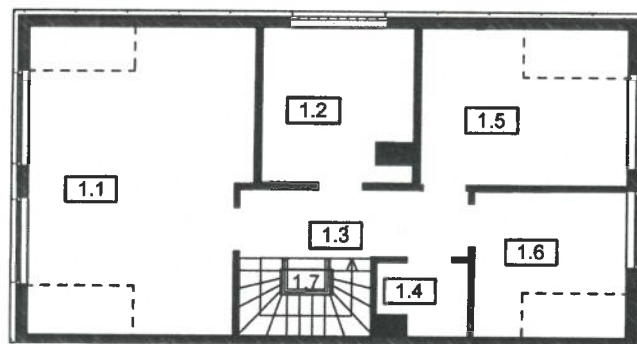

	nazwa pomieszczenia	powierzchnia [m²]
0.1	Wiatrołap	5.87
0.2	Pokój	8.64
0.3	WC	2.73
0.4	Pom. gospodarcze	3.22
0.5	Salon z jadalnią + a. kuch.	43.66
0.6	Garaż	23.94
1.1	Pokój 1	28.10
1.2	Łazienka	9.86
1.3	Korytarz	6.65
1.4	Garderoba	2.48
1.5	Pokój 2	13.80
1.6	Pokój 3	9.17
1.7	Schody wewnętrzne	4.34

SZKIC SYTUACYJNY DZ. NR 641/13, 641/15



mgr inż. arch. Adam Mikulicz
Uprawnienia budowlane
do projektowania bez ograniczeń
w specjalności architektonicznej
nr WP-OIA/OKK/UpB/22/2009

mgr inż. Wojciech Skoracki
geodeta

Usługi Geodezyjno-Kartograficzne
GeoMax Wojciech Skoracki
64-000 Kościan, os. Nad Łakami 17
tel. 512 875 373
NIP 698-172-80-39 Regon 300910454

POW. UŻYTKOWA 162,46 m²

RYSUNEK POWYKONAWCZY		ARCHITEKTURA
INWESTOR: Chronos Development 4 Sp. z o. o. ul. Hugona Kołłątaja 6 , 62-030 Luboń		
OBIEKT: ZESPÓŁ BUDYNKÓW MIESZKALNYCH JEDNORODZINNYCH WOLNOSTOJĄCYCH		RYS.NR 1
ADRES: KOMORNIKI, GM. KOMORNIKI, ul. LEŚNEJ AURY 24/2, dz.nr 641/13, 641/15		
TEMAT: KARTA LOKALU 24/2		DATA: 05.2025